



補強後

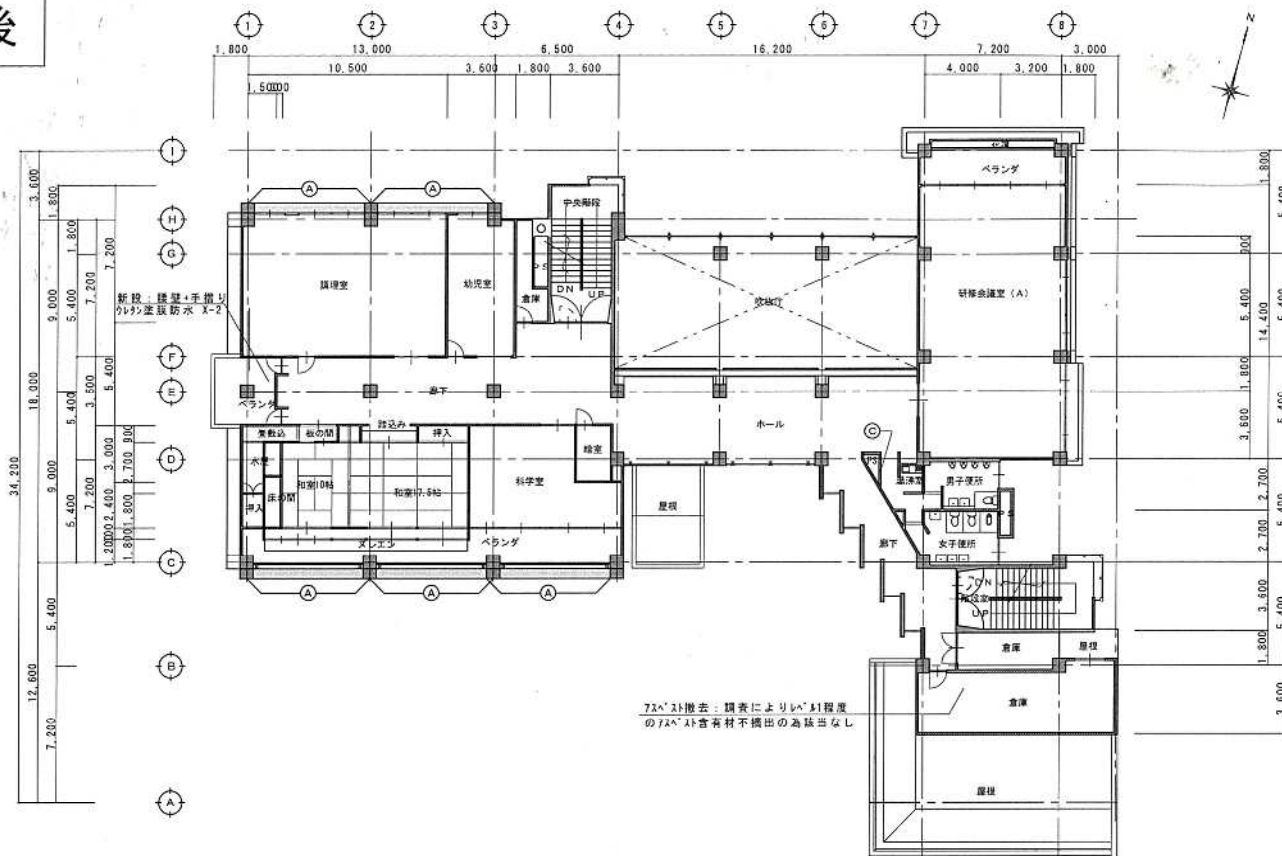

2階平面図 SCALE 1:200

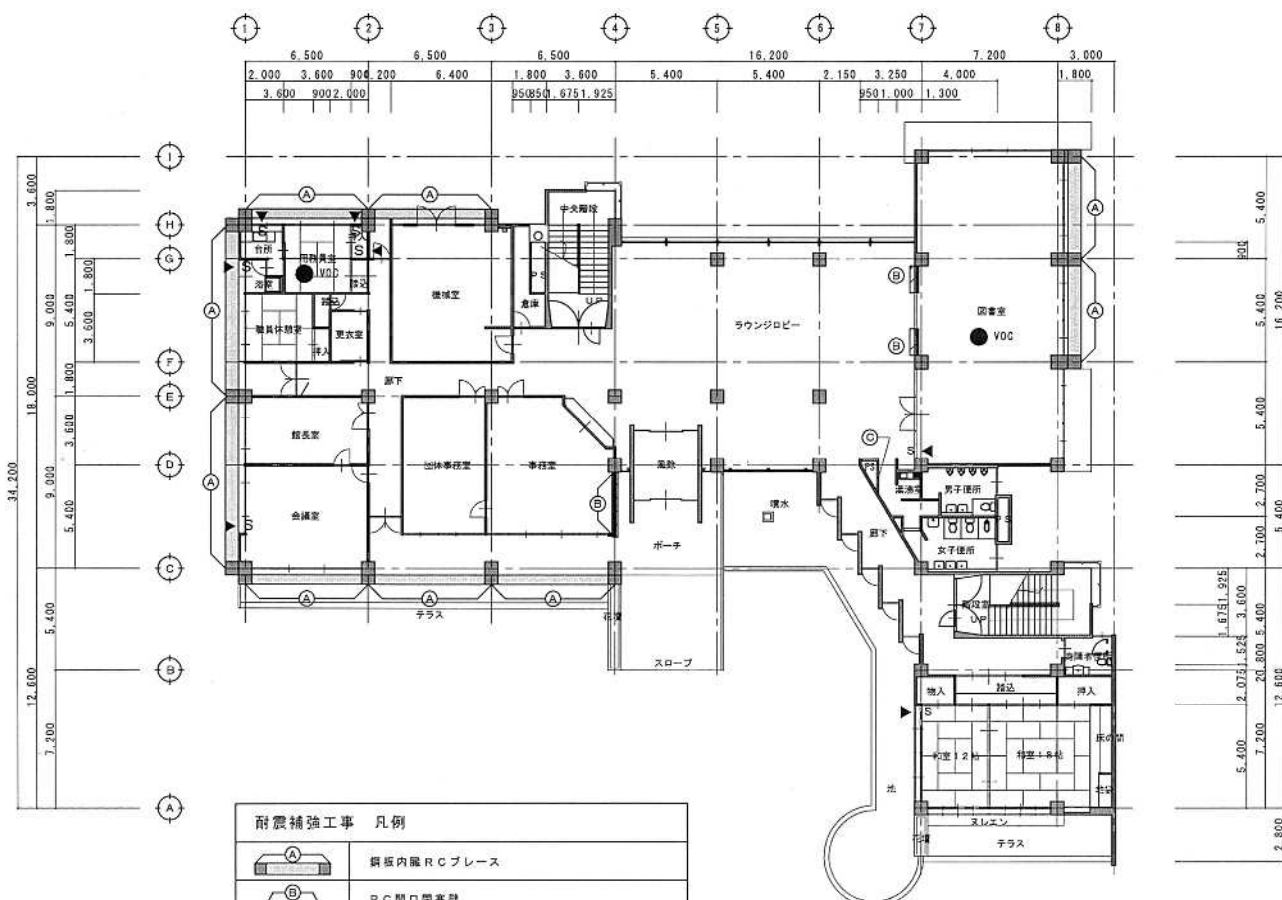

1階平面図 SCALE 1:200



森田建設工業株式会社

工事名称 五箇町中央公民館本館耐震化工事

図面名称 補強前・補強後

1階平面図・2階平面図

縮尺

S=1:200

竣工図

竣工年月日 平成28年 3月23日

校閲

担当

製図

図面番号

08

棟目

建築